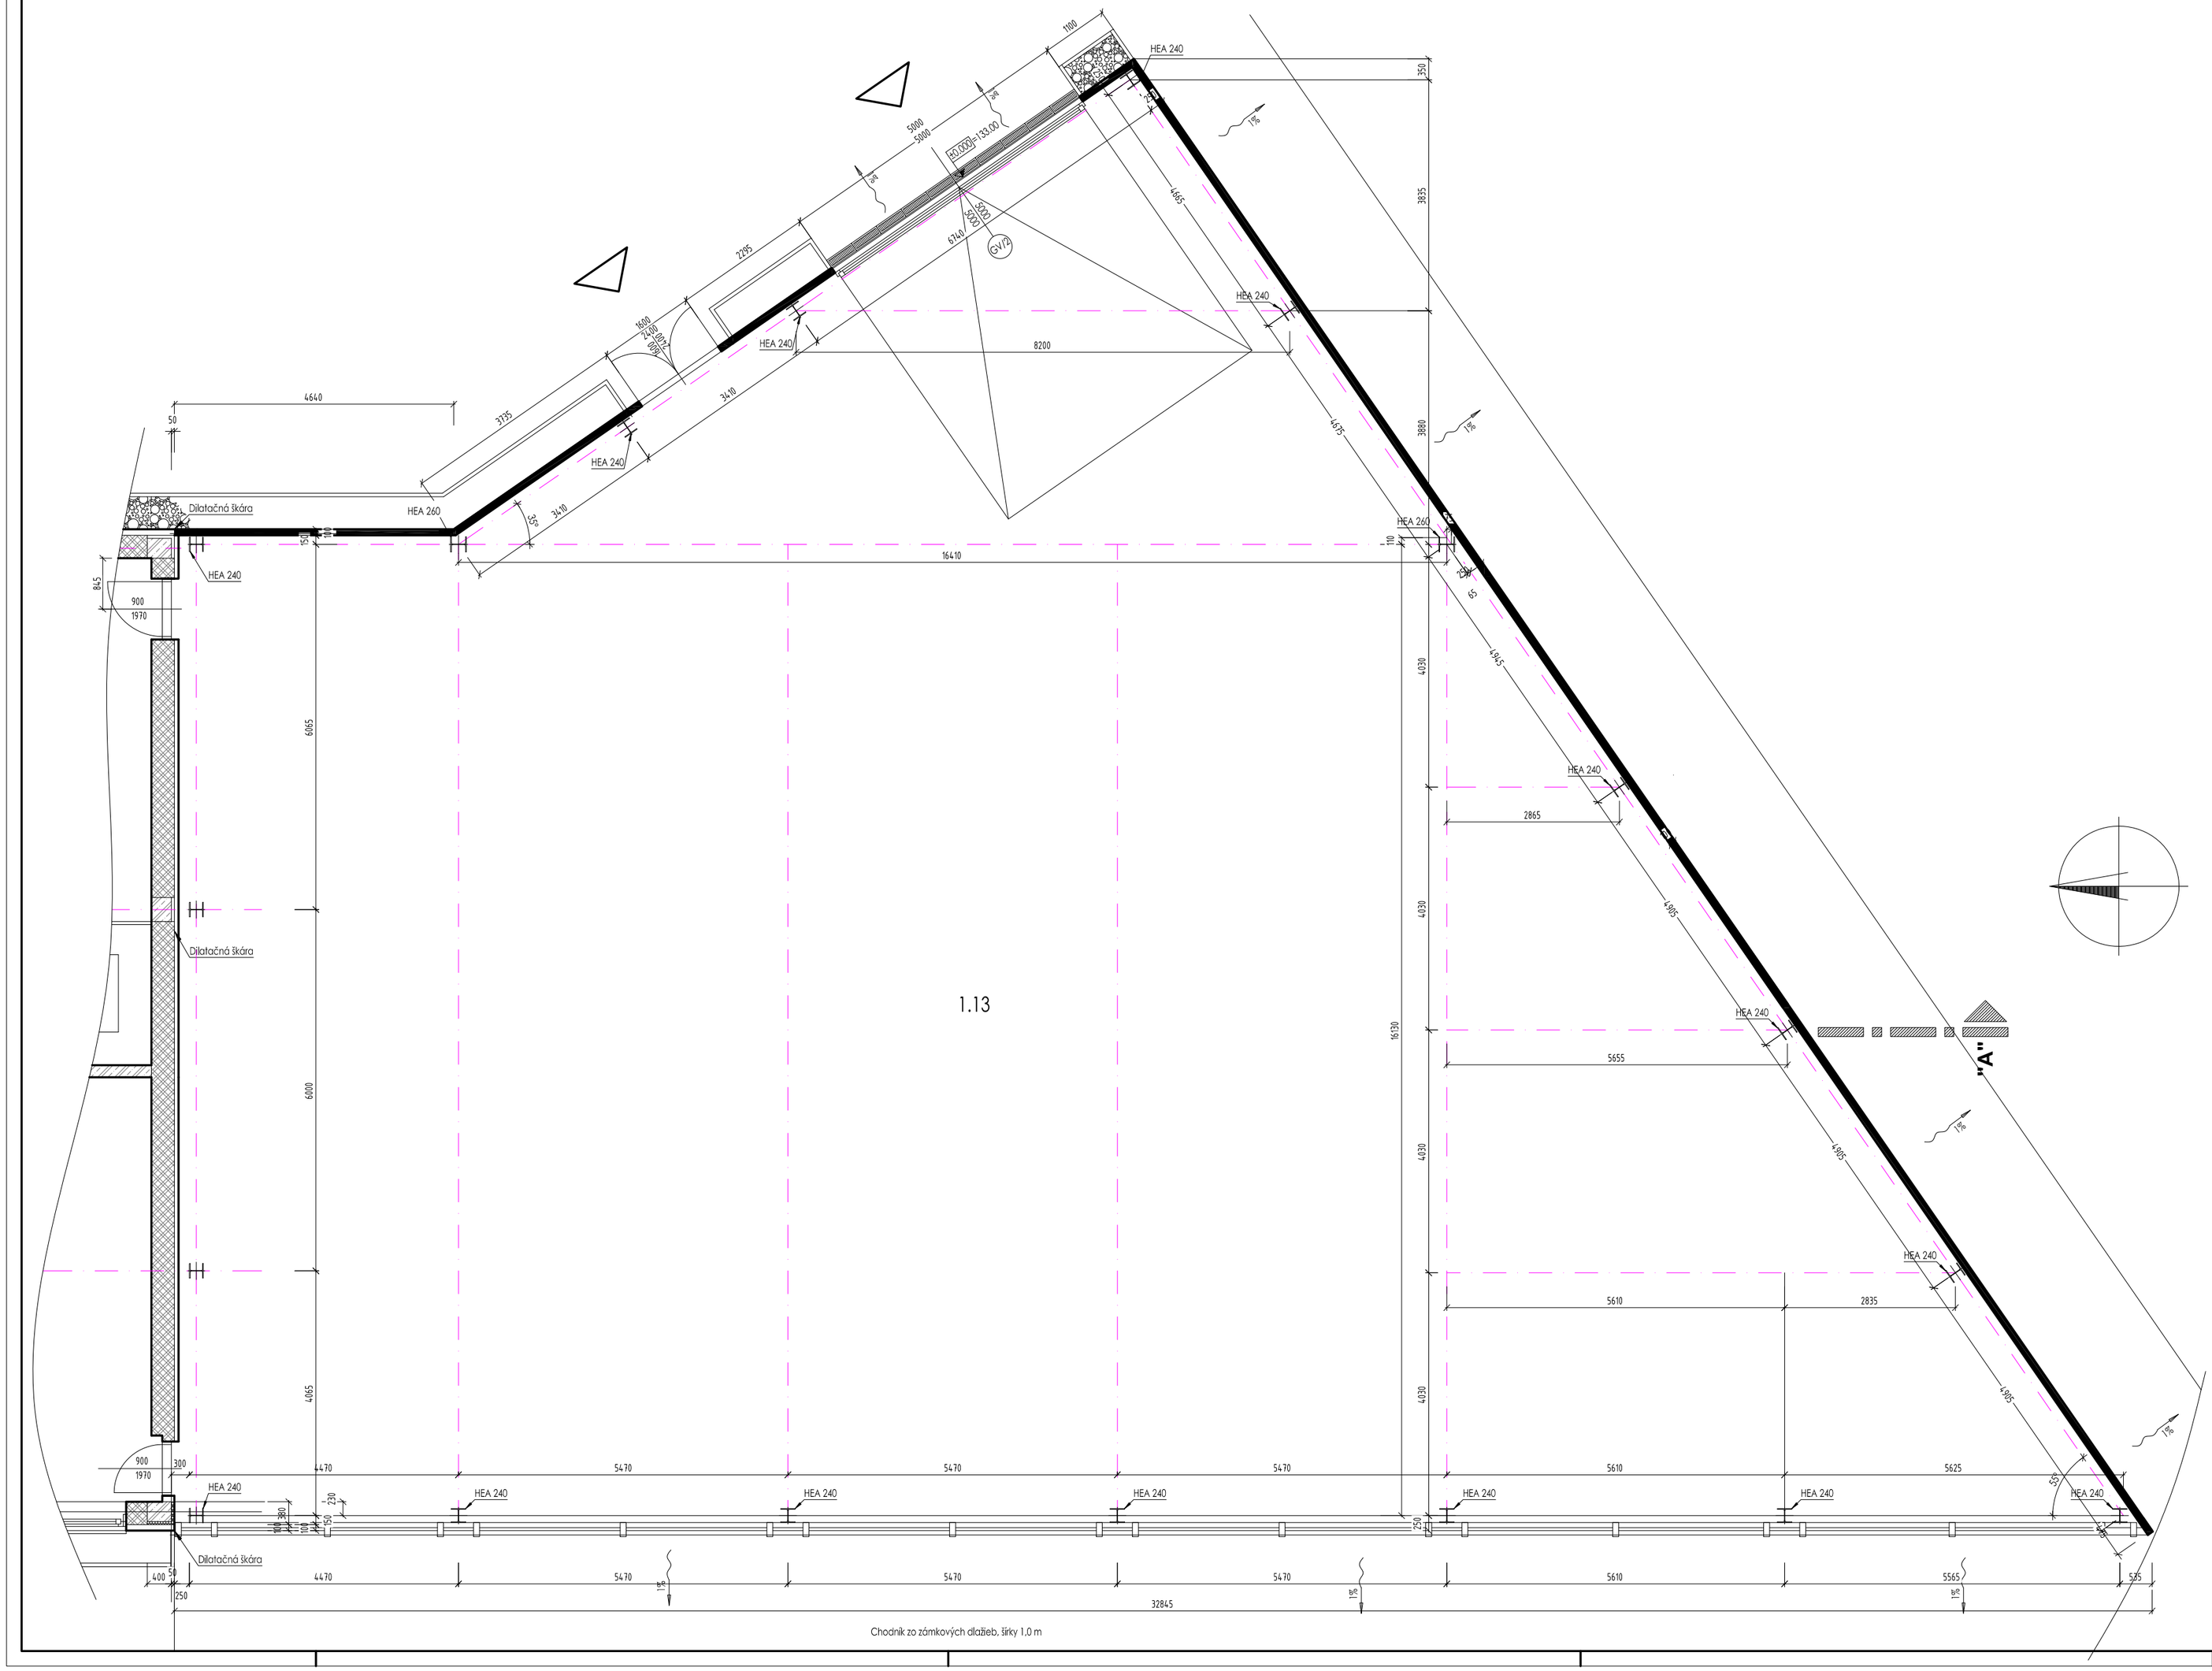

LEGENDA MIESTNOSTÍ

ČÍSLO	NÁZOV MIESTNOSTI	PLOCHA	PODLAHA	STENA	STROP	POZNÁMKA
1.13	Výstavná miestnosť	505.87	BETÓN. POTER	–	–	

PLOCHA MIESTNOSTÍ CELKOM: 878.88
ZASTAVANÁ PLOCHA: 934.83

LEGENDA MATERIÁLOV:

- PRORTHERM Profi 38, brúsená pálená tehla , na lepiacu hmotu DRYFIX EXTRA, pevnosť v tlaku 8 N/mm , súčiniteľ prechodu tepla U = 0,37 W/m,K
- Monolitický železobetón, ďalej pozri časť - Statika stavby
- Tepelná izolácia z extrudovaného polystyrénu v rôznych hrúbkach
- Sendvičové panely s jadrom z PUR peny o hr. = 100 mm, súčiniteľ prechodu tepla U = 0,24 W/m,K, horizontalnym kladením - Mikro profil, EI15 (interiér), EW30 (exteriér)

UPOZORNENIE:
Táto dokumentácia je určená pre potreby kolaudačného konania. V prípade použitia tejto dokumentácie na realizáciu stavby, projektant nezodpovedá za vzniknuté škody, prípadne ohrozenie zdravia a života pracovníkov na stavbe.
Tento výkres je originál a je chránený podľa § 21 ods.a) Zákona č.383/1997 Z.z. - Zmeny diela a každé použitie diela je podmienené udelením súhlasu autora.
Dodávateľ stavby je povinný realizovať prácu podľa platných STN, technologických, bezpečnostných a výrobných postupov s dodržaním STN 730424 -

Autor projektu: Ing.arch. V. Becker, Ing.arch. R. Kminiak
Hlavný architekt projektu: Ing.arch. R. Kminiak
Vypracoval: Ing.arch. R. Kminiak
ARCH levels
Šafárikova č. 14
903 01 Senec
tel: +421 / 0907 789 886
e-mail: roman.kminiak@gmail.com

Investor: ARAN, s. r. o., Klincová 37/B, BA II., 821 08 Ružinov
Miesto stavby: BA II, P.Biskupice, ul. Prípojná 3990/27/17/18/19
Názov stavby: Polyfunkčný objekt s výstavnými priestormi
PROJEKT SKUTOČNÉHO VYHOTOVENIA
Objekt / časť stavby: 01 / Stavebná časť
Obsah výkresu: Pôdorys 1. N.P. časť "B"
Účel / stupeň: Projekt skut. vyhotovenia
profesia: ARCHITEKTÚRA
dátum: 02. 2014
formát: 10xA4
Číslo zákazky:
mierka: 1:50
sada č.
výkres č. A-2