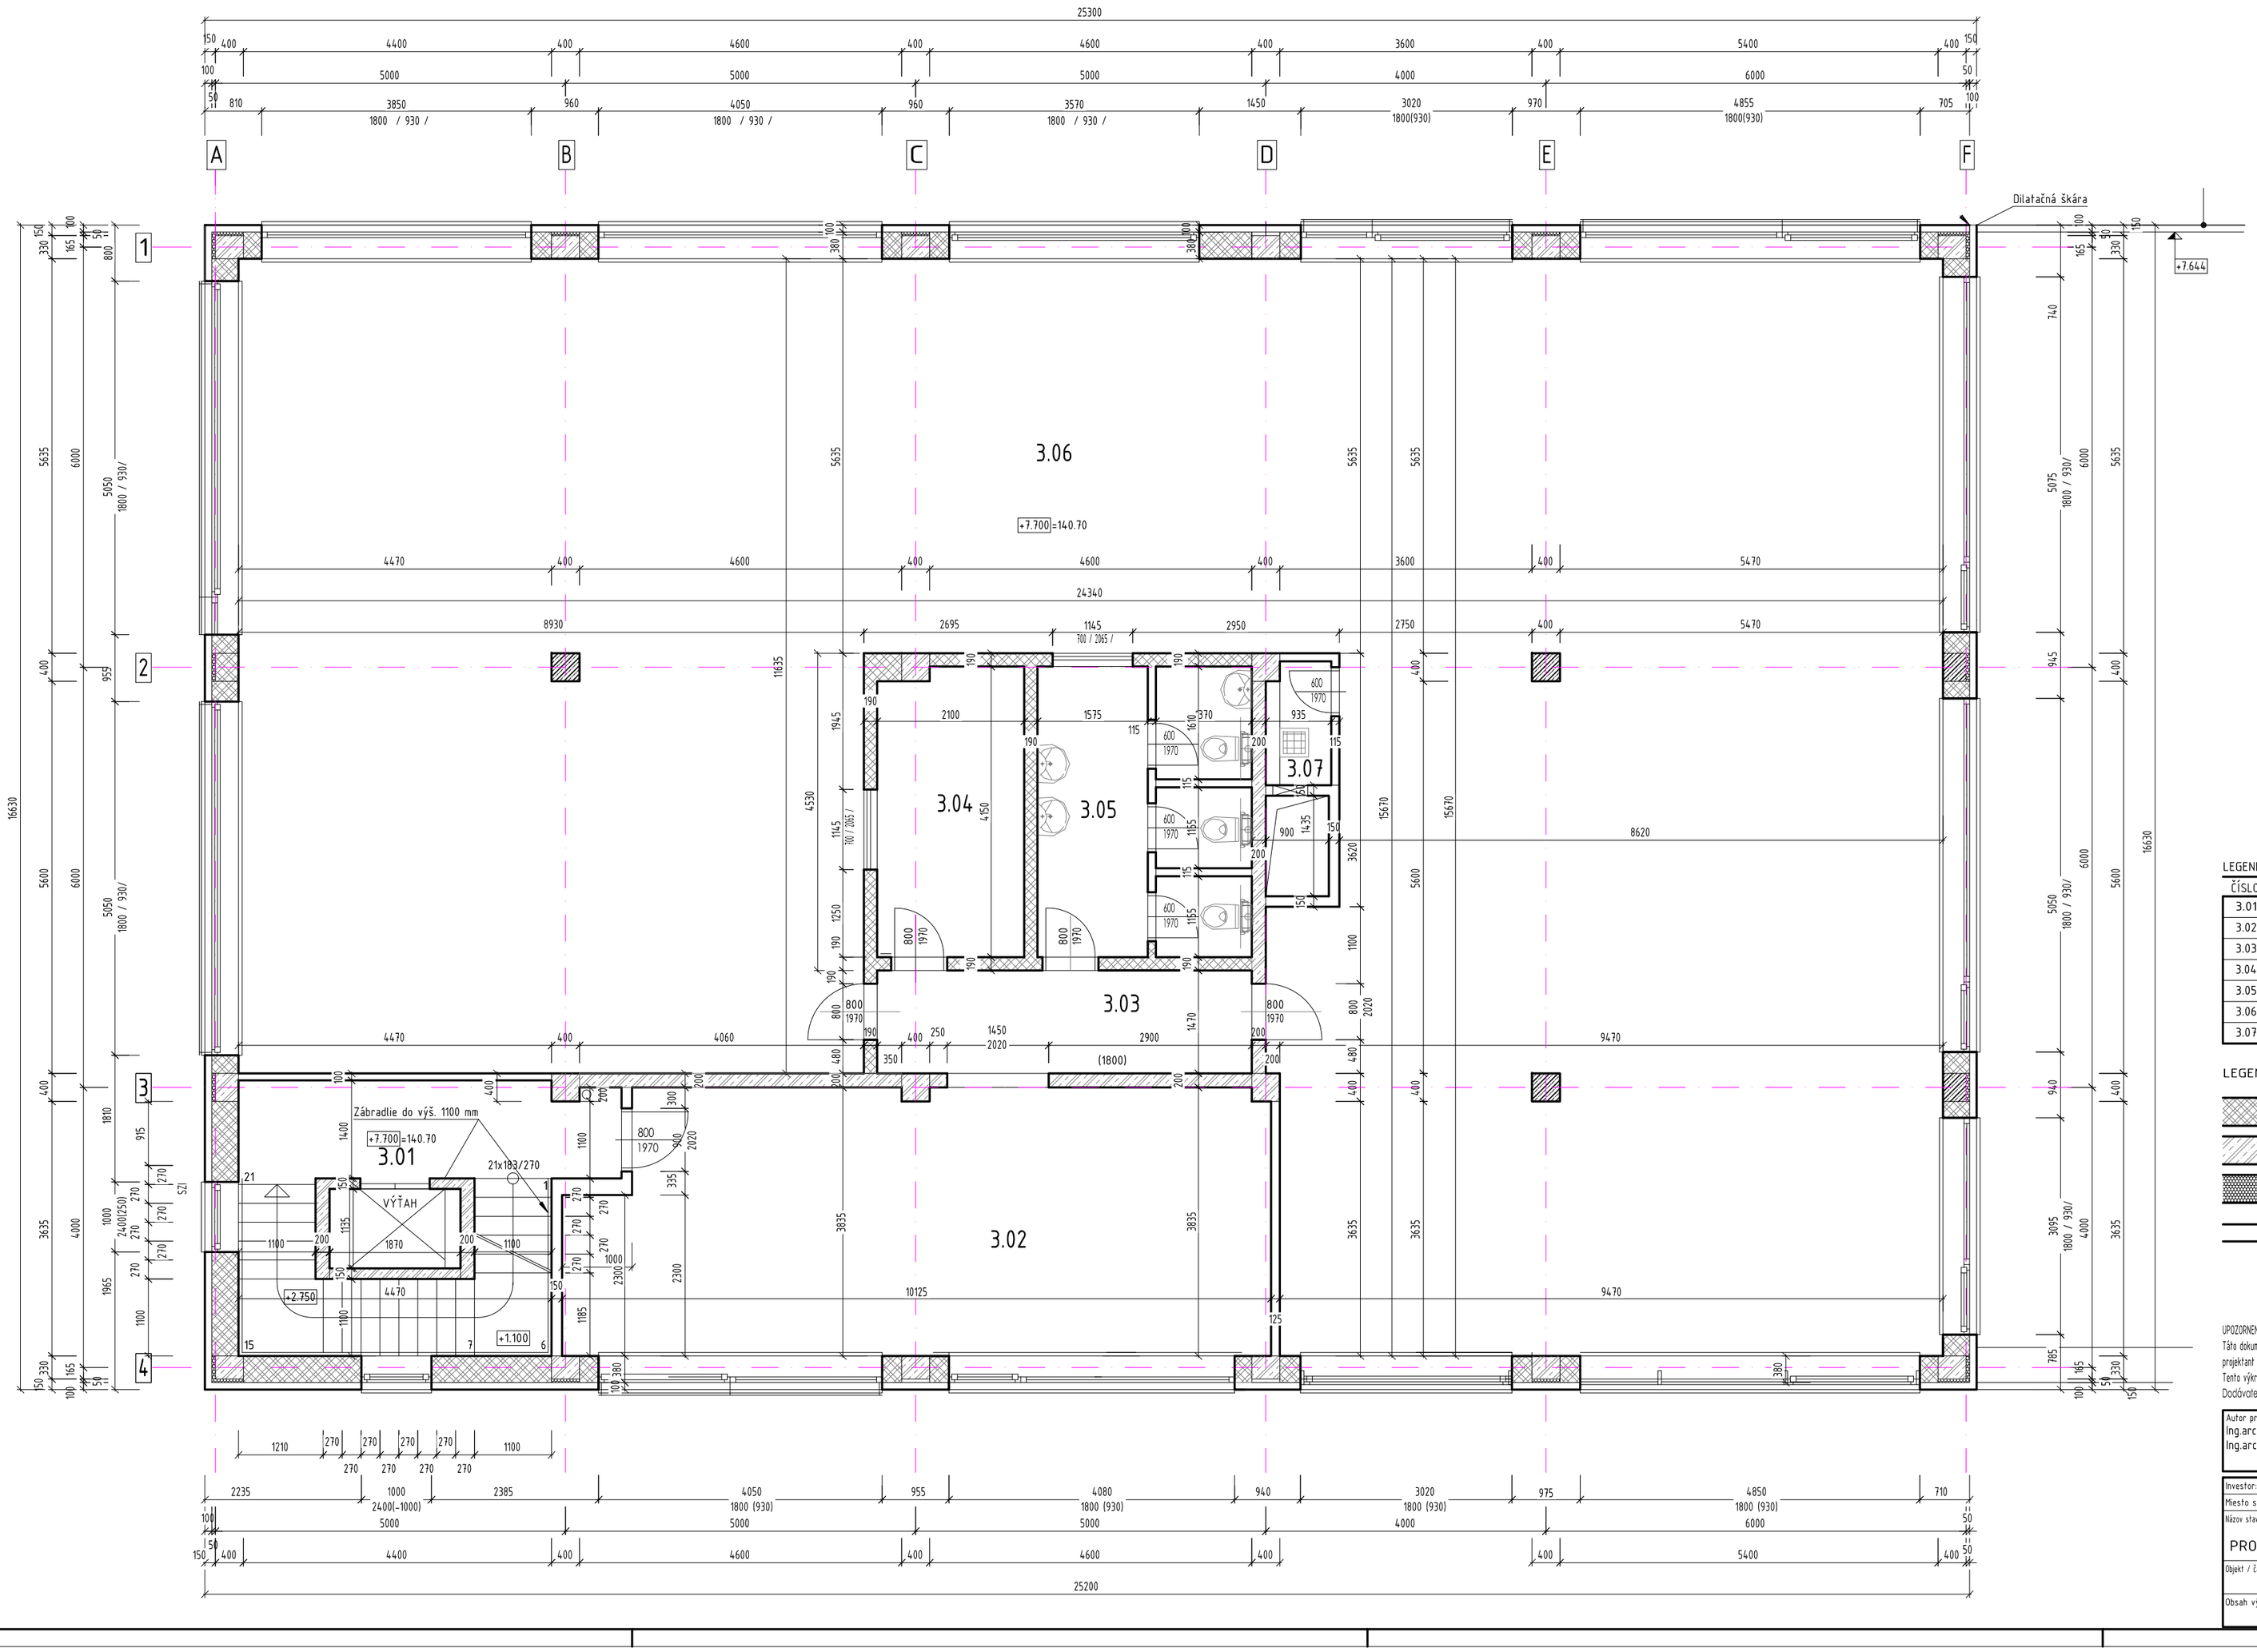

LEGENDA MIESTNOSTÍ

ČÍSLO	NÁZOV MIESTNOSTI	PLOCHA	PODLAHA	STENA	STROP
3.01	Schodisko	17,60	Keram. protišmyk. dl.	Difúzne otv. omietky na báze sádra	Sádrokartónový podhľad vo výš. 3.0 m / 3.425 m
3.02	Kancelária	37,20	Drevenné parkety	Difúzne otv. omietky na báze sádra	
3.03	Chodba	7,90	Drevenné parkety	Difúzne otv. omietky na báze sádra	
3.04	Kuchynka	8,70	Keram. protišmyk. dl.	Difúzne otv. omietky, keram. obklad v. 1.8 m	
3.05	WC	12,70	Keram. protišmyk. dl.	Difúzne otv. omietky, keram. obklad v. 1.8 m	
3.06	Kancelária	283,00	Drevenné parkety	Difúzne otv. omietky na báze sádra	
3.07	Upratovačka	1,70	Keram. protišmyk. dl.	Difúzne otv. omietky, keram. obklad v. 1.8 m	

LEGENDA MATERIÁLOV:

PRORTHERM Profi 38, brúsená pálená tehla , na lepiacu hmotu DRYFIX EXTRA, pevnosť v tlaku 8 N/mm,, súčiniteľ prechodu tepla U = 0,37 W/m,K

Monolitický železobetón, ďalej pozri časť – Statika stavby

Tepelná izolácia z extrudovaného polystyrénu v rôznych hrúbkach

Sadrokartónové deliace priečky a konštrukcie

UPOZORNENIE:
Táto dokumentácia je určená pre potreby kolaudačného konania. V prípade použitia tejto dokumentácie na realizáciu stavby, projektant nezodpovedá za vzniknuté škody, prípadne ohrozenie zdravia a života pracovníkov na stavbe.
Tento výkres je originál a je chránený podľa § 21,ods.d.) Zákona č.383/1997 Z.z. - Zmeny diela a každé použitie diela je podmienené udelením súhlasu autora.
Dodávateľ stavby je povinný realizovať práce podľa platných STN, technologických, bezpečnostných a výrobných postupov s dodržaním STN 730424-

Autor projektu:	Hlavný architekt projektu:	Vypracoval:	ARCH levels
Ing.arch. V. Becker Ing.arch. R. Kminiak	Ing.arch. R. Kminiak	Ing.arch. R. Kminiak	Šafárikova č. 14 903 01 Senec tel: +421 / 0907 789 886 e-mail: romankminiak@gmail.com

Investor:	ARAN, s. r. o., Klincová 37/B, BA II, 821 08 Ružinov		sada č.
Miesto stavby:	BA II, P.Biskupice, ul. Pripojná 3990/27/17/18/19		
Názov stavby:	Polyfunkčný objekt s výstavnými priestormi	Účel / stupeň: Projekt skut. vyhotovenia	
	PROJEKT SKUTOČNÉHO VYHOTOVENIA	profesia: ARCHITEKTÚRA	
Objekt / časť stavby:	01 / Stavebná časť	dátum: 02 2014	výkres č.
		formát: 10xA4	A-5
Obsah výkresu:	Pôdorys 3. N.P. časť "A"	Číslo zákazky:	
		mierka: 1:50	